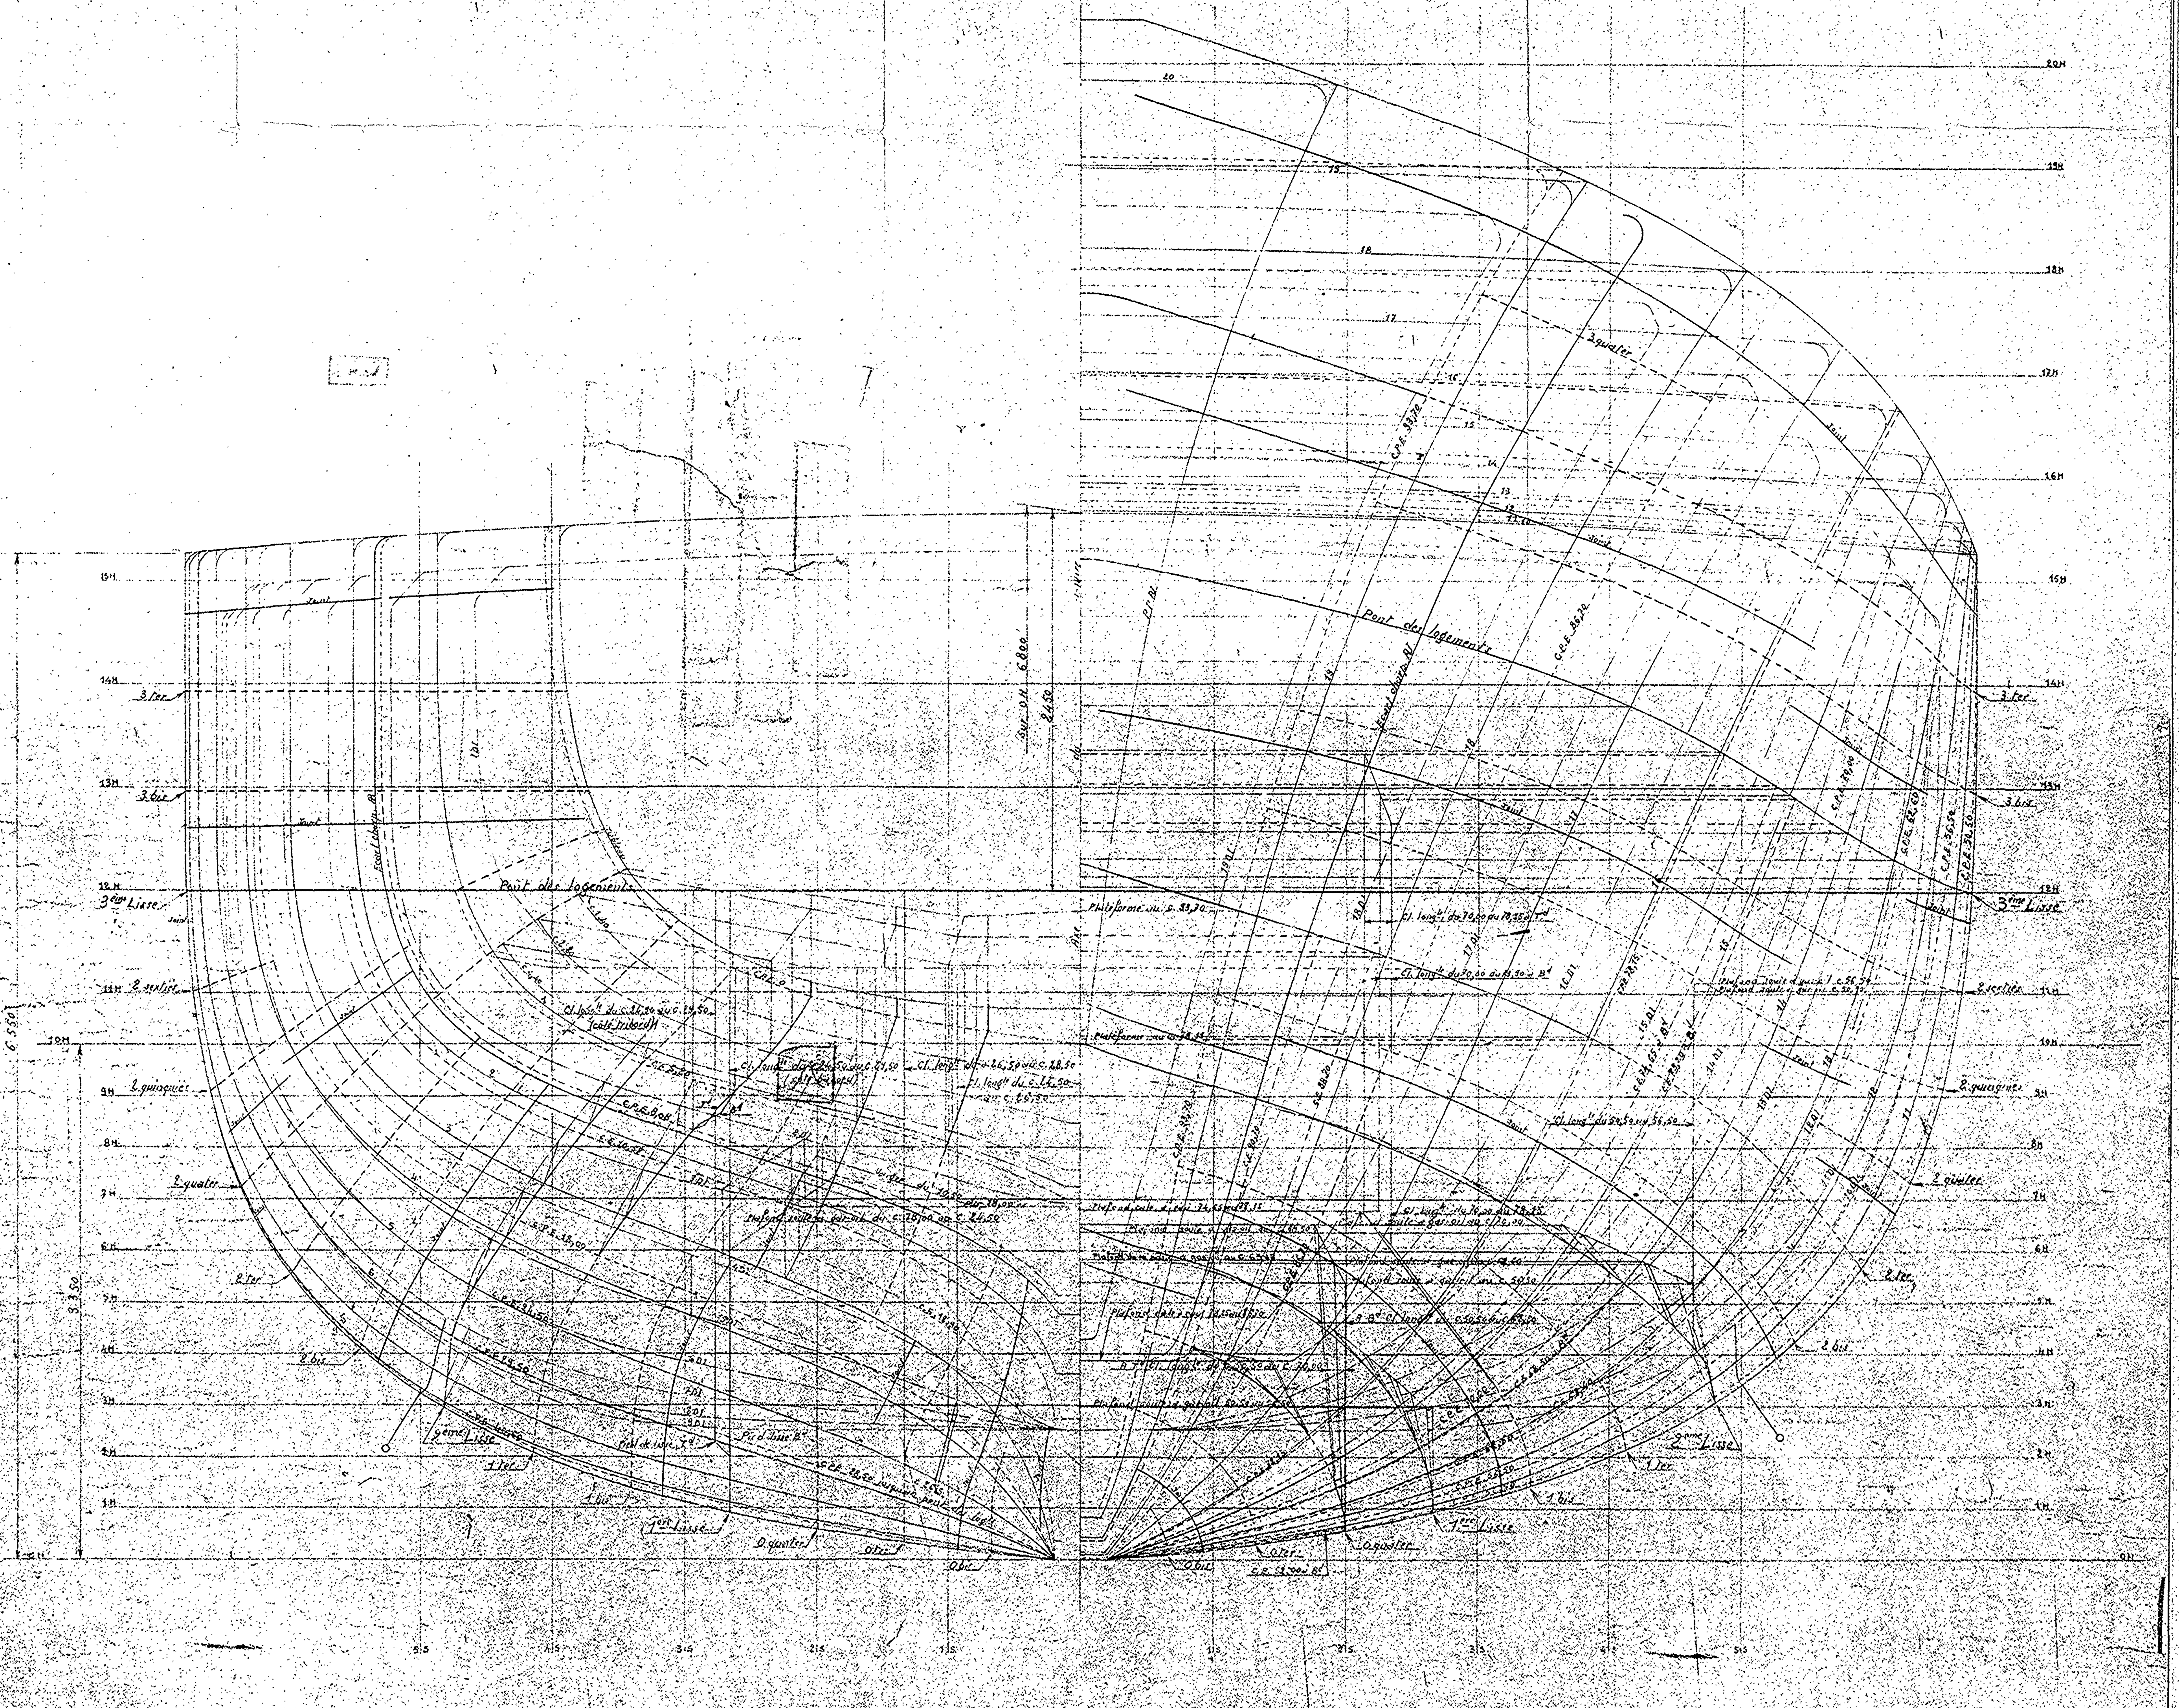

MARINE NATIONALE

AVISOS ESCORTEURS

VERTICAL

Conforme à l'exécution

Applicable à tous les A.E.

Lorient, le L'Ingénieur Principal du Génie Maritime Trétout	L'Ingénieur en Chef du Génie Maritime Picard Chef de la Section des C.ons N.les

L'Ingénieur Général du Génie Maritime Cauchy
Directeur des Constructions et Armes Navales

Echelle : 0,05	D.C.A.N. LORIENT
	PLANCHE 2